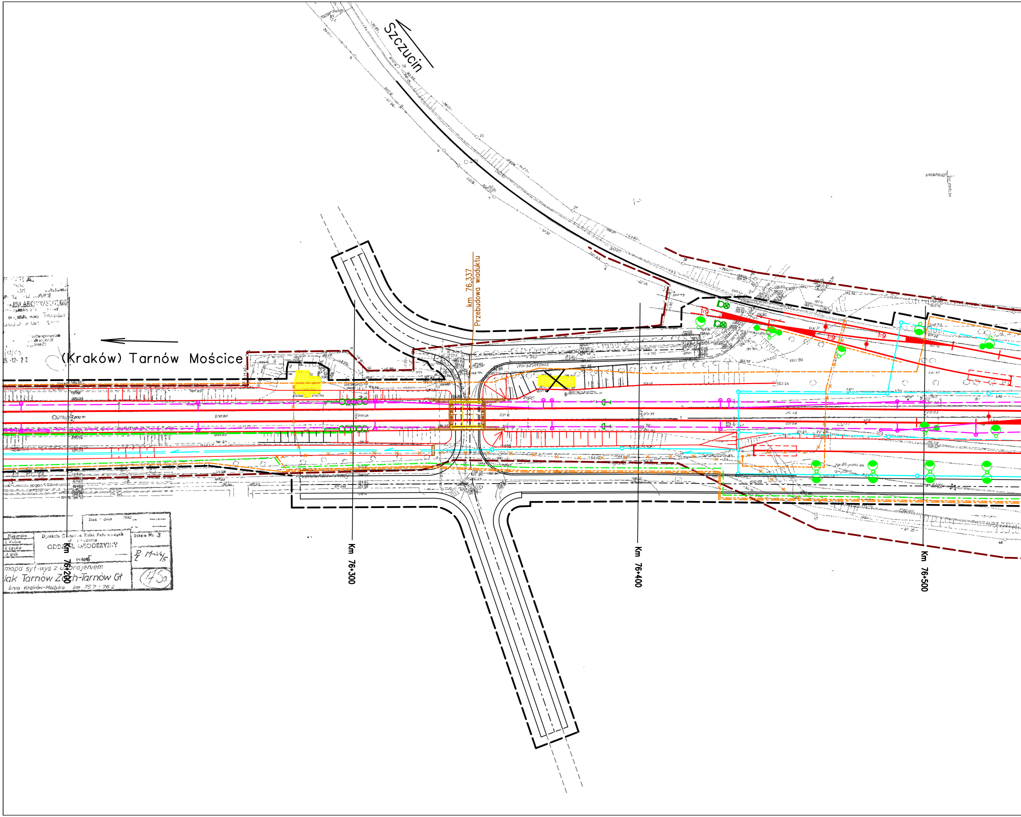
Szczucin
(Kraków) Tarnów Mościce
km 76,337
Przebudowa wiaduktu
Warsztatowa
1:9
1:9
1:9
Km 76+200
Km 76+300
Km 76+400
Km 76+500
Stan na dzień 1982
Nazwisko
L. Kulpa
E. Łęcka
A. Wilk
Dyrekcja Okręgowa Kolei Państwowych w Krakowie
ODDZIAŁ GEODEZYJNY
Sekcja Nr 3
mapa syt.-wys. z uzbrojeniem
lak Tarnów Zach-Tarnów Gt
linia Kraków-Medyka km 75,7 - 76,2
175a

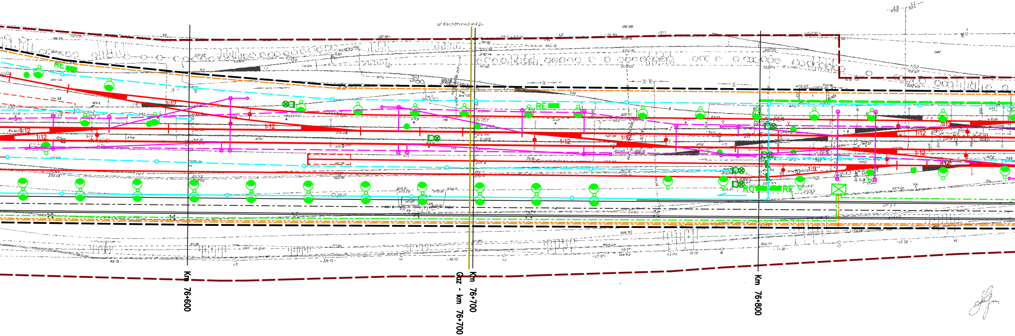
ul. Kochanowskiego
RE
1:12
1:12
1:12
1:12
1:12
RE
1:12
1:12
1:12
1:9
RO
RE
Km 76+600
Gaz - km 76+700
Km 76+700
Km 76+800

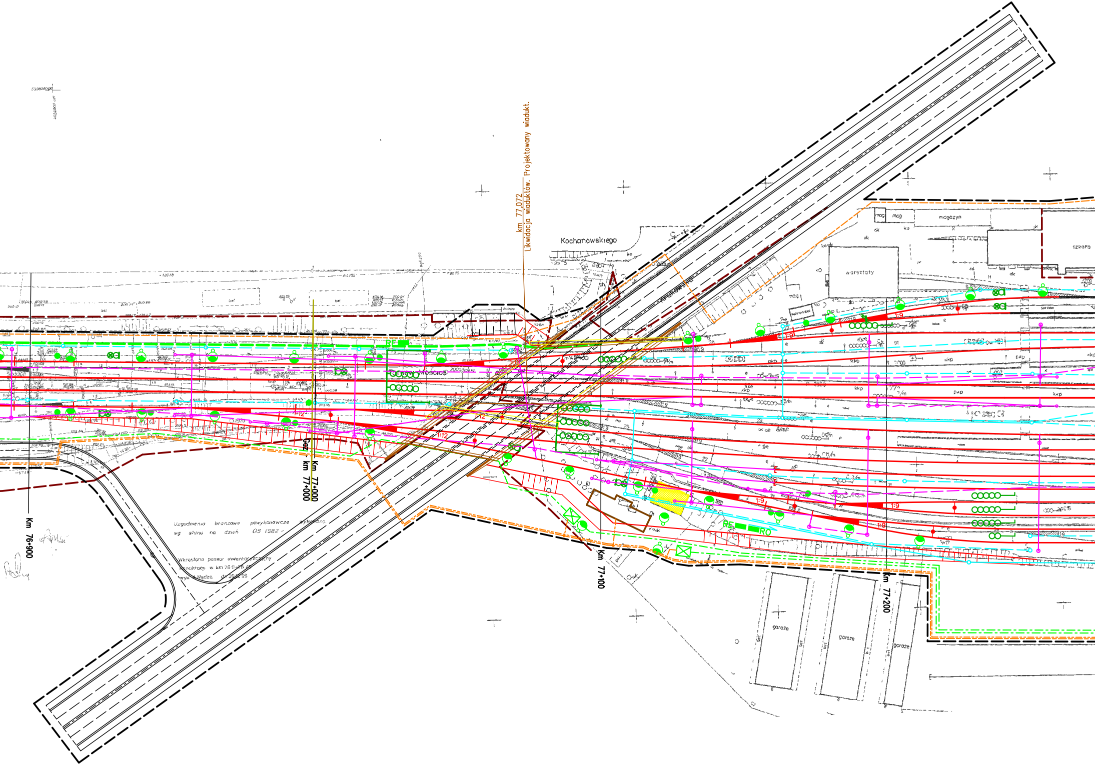
km 77,072
Likwidacja wiaduktów. Projektowany wiadukt.
Kochanowskiego
Krakowska
magazyn
mag
warsztaty
szkoła
Tarnów Mościce
Gaz
Km 76+900
Km 77+000
km 77+000
Km 77+100
Km 77+200
1:12
1:9
RE
RO
garaże
Uzgodnienia branżowe powykonawcze wykonano wg stanu na dzień 05 1982 r.
Wkreślono pomiar inwentaryzacyjny kanalizacji w km 76,0-76,45 wyk. A.Nędza dn 20.12.99

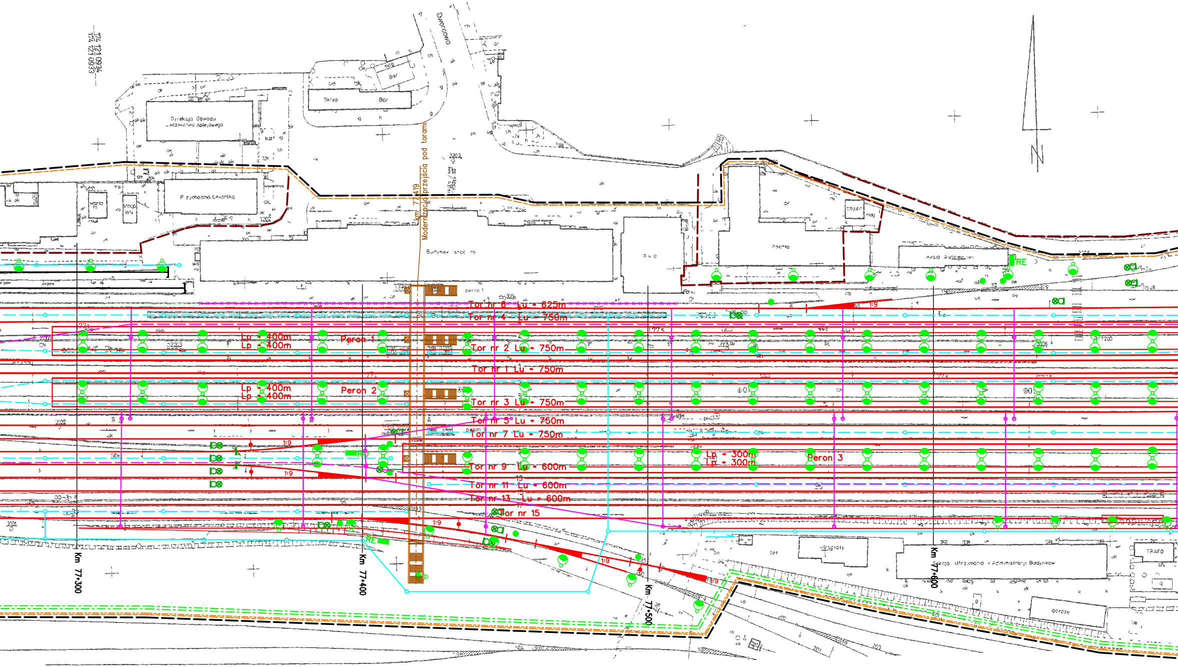
174 121 0934
174 121 0933
Dworcowa
Sklep
Bar
Dyrekcja Obwodu Lecznictwa Kolejowego
Przychodnia Lekarska
km 77+419
Modernizacja przejścia pod torami
Budynek stacyjny
Poczta
TRAFO
Zakład Automatyki
RE
peron 1
Tor nr 6 Lu = 625m
Tor nr 4 Lu = 750m
Lp = 400m
Lp = 400m
Peron 1
Tor nr 2 Lu = 750m
Tor nr 1 Lu = 750m
Lp = 400m
Lp = 400m
Peron 2
Tor nr 3 Lu = 750m
Tor nr 5 Lu = 750m
Tor nr 7 Lu = 750m
peron 3
1:9
RO
Lp = 300m
Lp = 300m
Peron 3
Tor nr 9 Lu = 600m
Tor nr 11 Lu = 600m
Tor nr 13 Lu = 600m
Tor nr 15
1:9
RE
1:9
1:9
1:9
Km 77+300
Km 77+400
Km 77+500
Km 77+600
warsztaty
Sekcja Utrzymania i Administracji Budynków
TRAFO
garaże
N

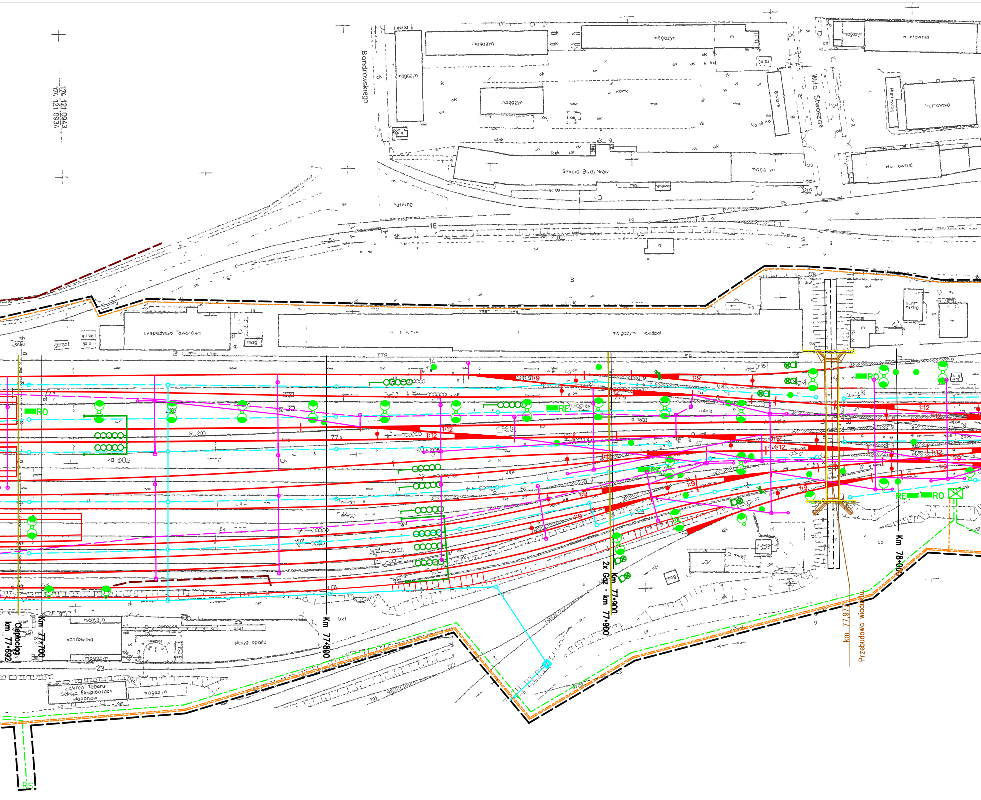
174 121 0943
174 121 0934
Bandrowskiego
magazyn
magazyn
magazyn
magazyn
Wita Stwosza
Hurtownia
Hurtownia
Hurtownia
Sekcja Budynków
parking
16
Ekspedycja Towarowa
magazyn
RO
RE
1:9
1:12
Ciepłociąg
km 77+692
Km 77+700
kotłownia
magazyn
magazyn
skład opału
23
Zakład Taboru
Sekcja Eksploatacji
Wagonów
magazyn
RS
Km 77+800
2x Gaz - km 77+900
Km 77+900
Km 78+000
km 77,977
Przebudowa wiaduktu

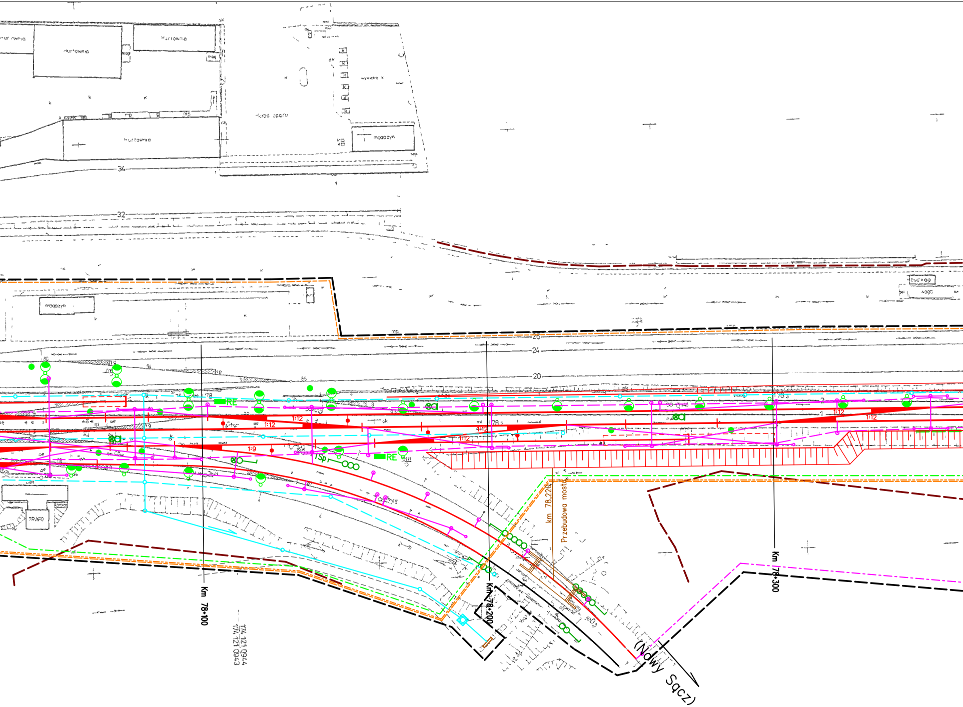
Hurtownia
Hurtownia
Hurtownia
skład opału
magazyn
magazyn
waga
TRAFO
34
32
26
24
20
1:12
1:12
1:12
1:12
1:12
1:9
RE
RE
TSp
Km 78+100
Km 78+200
Km 78+300
km 78,220
Przebudowa mostu
174 121 0944
174 121 0943
(Nowy Sącz)

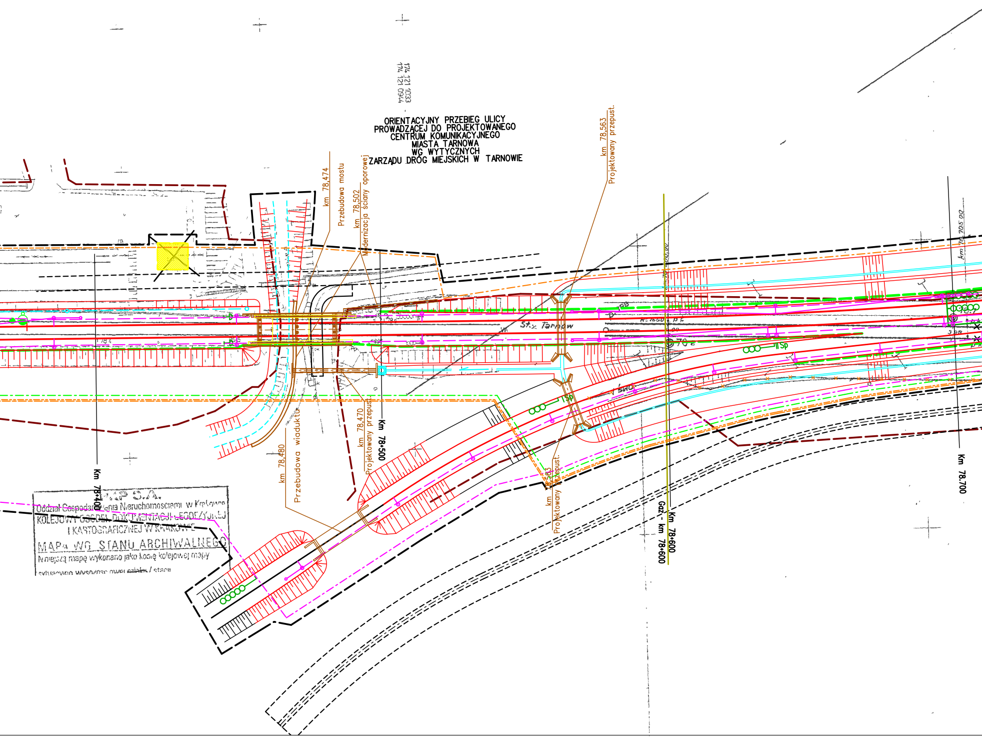
174 121 1033
174 121 0944
ORIENTACYJNY PRZEBIEG ULICY
PROWADZĄCEJ DO PROJEKTOWANEGO
CENTRUM KOMUNIKACYJNEGO
MIASTA TARNOWA
WG WYTYCZNYCH
ZARZĄDU DRÓG MIEJSKICH W TARNOWIE
km 78,474
Przebudowa mostu
km 78,502
Modernizacja ściany oporowej
km 78,563
Projektowany przepust.
St. Tarnów
I Sp
II Sp
km 78,480
Przebudowa wiaduktu
km 78,470
Projektowany przepust.
Km 78+500
Km 78+400
km 78,563
Projektowany przepust.
Gaz - km 78+600
Km 78+600
Km 78,700

PKP S.A.
Oddział Gospodarowania Nieruchomościami w Krakowie
KOLEJOWY OŚRODEK DOKUMENTACJI GEODEZYJNEJ
I KARTOGRAFICZNEJ W KRAKOWIE
MAPA WG STANU ARCHIWALNEGO
Niniejszą mapę wykonano jako kopię kolejowej mapy
sytuacyjno-wysokościowej ~~szlaku~~ / stacji

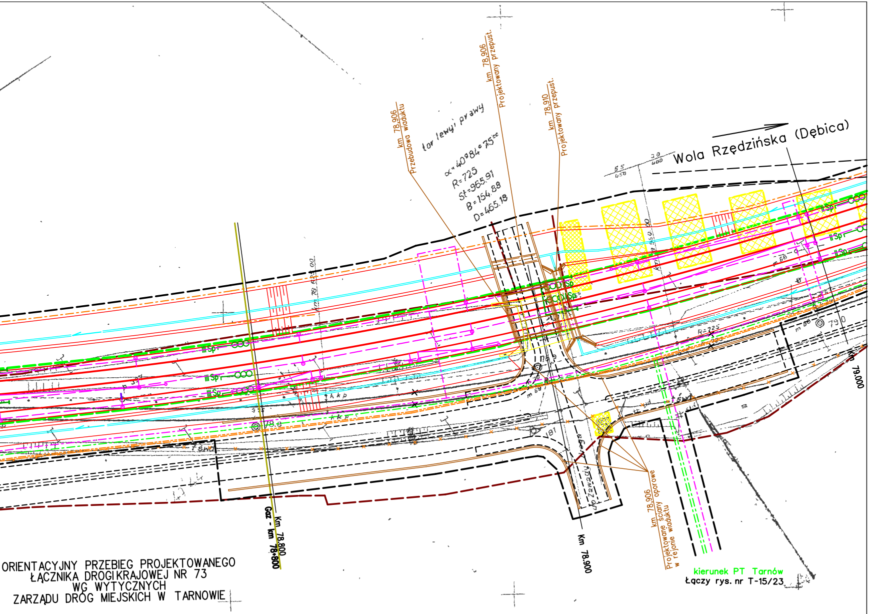
km 78,906
Przebudowa wiaduktu
tor lewy i prawy
α=40°84ᶜ75ᶜᶜ
R=725
St=965.91
B=154.88
D=465.18
km 78,906
Projektowany przepust.
km 78,910
Projektowany przepust.
Wola Rzędzińska (Dębica)
5.5 / 450
3.0 / 400
IISp
IIISp
R=725
79.0
Km 79.000
Km 78.800
Gaz - km 78+800
Km 78.900
do Zawady
km 78,906
Projektowane ściany oporowe w rejonie wiaduktu
kierunek PT Tarnów
Łączy rys. nr T-15/23
ORIENTACYJNY PRZEBIEG PROJEKTOWANEGO
ŁĄCZNIKA DROGI KRAJOWEJ NR 73
WG WYTYCZNYCH
ZARZĄDU DRÓG MIEJSKICH W TARNOWIE

Uwaga: Oznaczenia symboli jak na rys. nr T-2/23

Nazwa opracowania: **DOKUMENTACJA PRZETARGOWA**
Modernizacja linii kolejowej E30 na odcinku Kraków-Medyka
Zadanie nr 1-Modernizacja odc. Podłęże-Tarnów (km 16,0-80,2)
Przetarg nr 1.3 -Modernizacja odc. Biadoliny-Tarnów (km 61,3-80,2)
Tom III, Sekcja 3, Część T - Roboty torowe

Nazwa rysunku:
Plan sytuacyjny terenu stacji Tarnów
od km 76,2 do km 79,0

Nazwa obiektu:	Nr obiektu:	Skala:	Nr rysunku:
Szlak Tarnów Mościce - Tarnów (km 74,6-76,3) Stacja Tarnów (km 76,3-80,2)	1-14-T 1-15-T	1:1 000	T-11/23